


**PEMERINTAH KABUPATEN KENDAL
DINAS KOMUNIKASI DAN INFORMATIKA
KABUPATEN KENDAL**

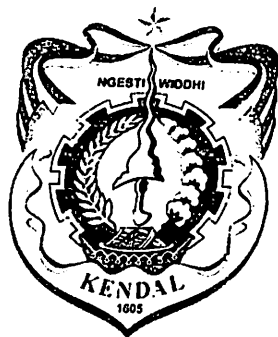

**KEGIATAN
PEMBANGUNAN MENARA FREE STANDING**

**PAKET
PEMBANGUNAN MENARA FREE STANDING**



**SPK NOMOR : 027 / 1723 / Diskominfo
TANGGAL 30 Agustus 2022**

AS BUILD DRAWING

Penyedia Barang / Jasa

CV. ASCO JAYA

Desa Wonosari Rt. 004 Rw. 002 Patebon Kab. Kendal

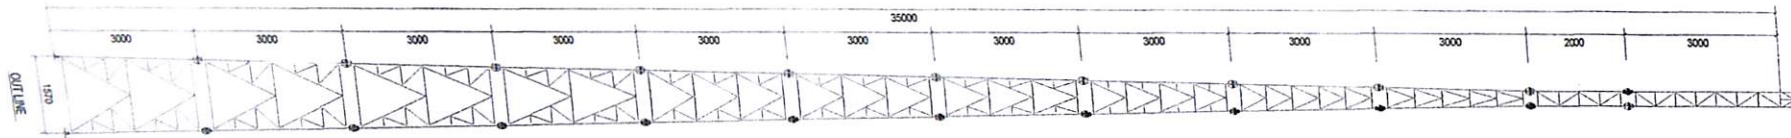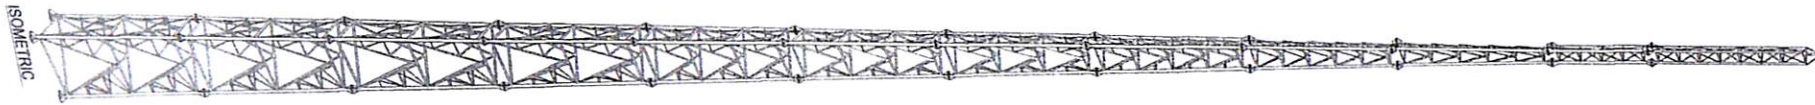

LEG		PD 2"		PD 15"	PD 1"
VE/SBIC		PD 3/4"		PD 1/2"	
HOR/SBIC	PD 1"		PD 3/4"		PD 1/2"
REDUNDANT		PD 1/2"			


KENDAL
 DINAS KOMUNIKASI DAN
 INFORMATIKA KABUPATEN KENDAL
 Jl. Soekarno - Hatta No. 193 Kendal


KEGIATAN :
 PENGELOLAAN E-GOVERNMENT DI
 LINGKUNGAN PEMERINTAH DAERAH / KOTA
 PEKERJAAN :
 PEMBANGUNAN MENARA FREE STANDING

AS BUILT DRAWING

MENGETAHUI :
 KEPALA DINAS KOMUNIKASI DAN
 INFORMATIKA KAB. KENDAL

WILIT ANDARIYONO, SSTP.
 NIP. 19760402 199703 1 003


MENGETAHUI :
 KONSULTAN PENGAWAS PERORANGAN

IRAWAN, ST.
 Team Leader

MENGETAHUI :
 CV. ASCOTAJAYA

DZAWIT ALBAB
 CV. ASCOTAJAYA


GAMBAR	SKALA
ISOMETRIC OUTLINE	

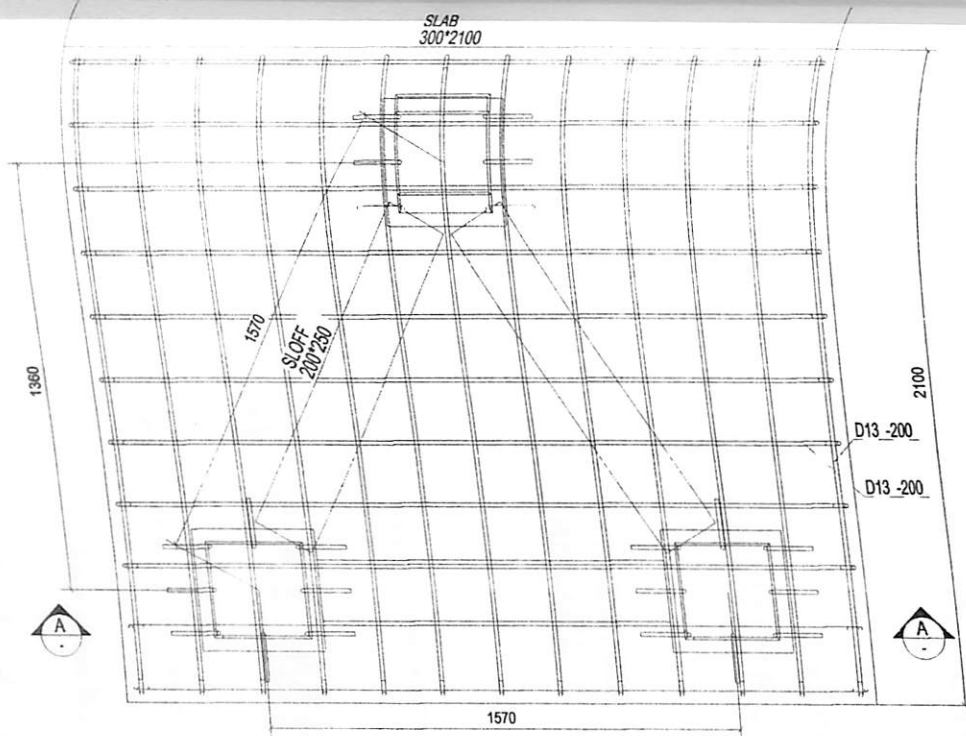KETERANGAN


NOMOR	JUMLAH	KODE
01		-




TOP VIEW

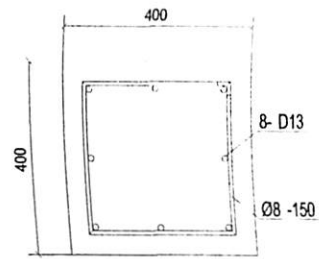


DETAIL PEDESTAL

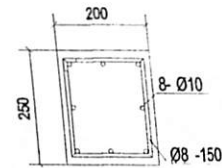

DETAIL PEDESTAL

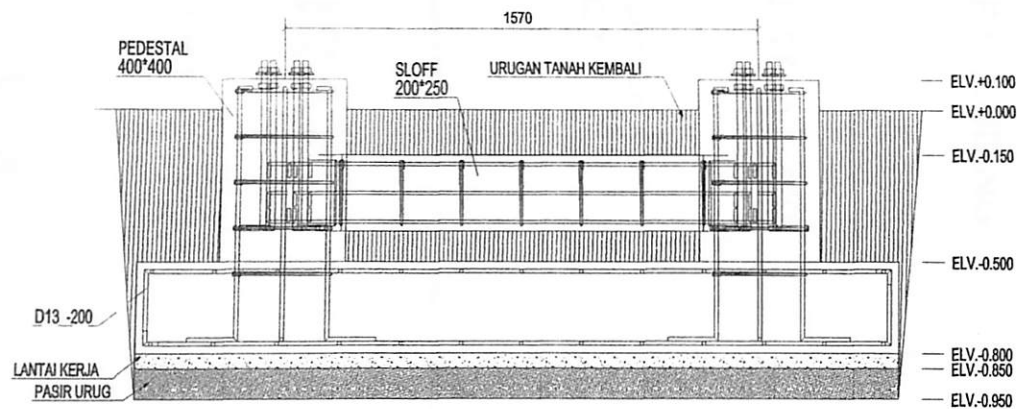

A - A SECTION A - A
SCALE: 1:15

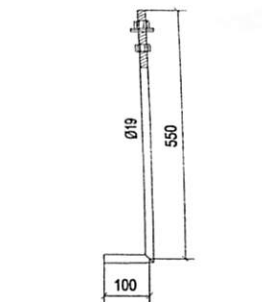

DETAIL ANCHOR BOLT

DINAS KOMUNIKASI DAN
INFORMATIKA KABUPATEN KENDAL
Jl. Soekarno - Hatta No. 193 Kendal

KEGIATAN :

PENGLOLAAN E-GOVERNMENT DI
LINGKUNGAN PEMERINTAH DAERAH / KOTA

PEKERJAAN :

PEMBANGUNAN MENARA FREE STANDING

AS BUILT DRAWING

MENGETAHUI :
KEPALA DINAS KOMUNIKASI DAN
INFORMATIKA KAB. KENDAL

Wiwit Andariyono
WIWIT ANDARIYONO, SSTP.
NIP. 19760402 199703 1 003

MENGETAHUI :
KONSULTAN PENGAWAS PERORANGAN

Irawan, ST.
IRAWAN, ST.
Team Leader

MENGETAHUI :
CV. ASCO JAYA

Dzamil Al Bab
DZAMIL ALBAB
CV. ASCO JAYA

GAMBAR	SKALA
TOP VIEW SECTION A - A DETAIL PEDESTAL DETAIL ANCHOR BOLD	1 : 15

KETERANGAN

NOMOR	JUMLAH	KODE
02		-